### Индивидуальный предприниматель

### Логвинов А.В.

Заказчик: ООО «СЗ «Метрикс Майкоп»

Жилой комплекс на незастроенной территории в границах муниципального образования «Город Майкоп», ограниченной улицей Гарина П.П., ипподром, улицей Васильева К.А. и земельными участками с кадастровыми номерами 01:08:0512001:1036, 01:08:0512001:48, 01:08:0512001:51. 1- й этап строительства

### ПРОЕКТНАЯ ДОКУМЕНТАЦИЯ

Раздел 2. Схема планировочной организации земельного участка

Ж/3-23-ПЗУ

### **Том 2**

Индивидуальный предприниматель

А.В. Логвинов

Главный инженер проекта

В.С. Бешнов

Изм.	№ док.	Подл.)	Дата
1	63-23		10.11.2023

Инв. № подл. Подп. и дата

Взам. инв. №

Обозначение Обозначение	Наименование	Примечание
Ж/3-23-ПЗУ-С	Содержание тома 2	2
Ж/3-23-СП	Состав проектной документации	См. том СП
	Текстовая часть	
Ж/3-23-ПЗУ.ТЧ лист 1	Оглавление	3
	Графическая часть	
Ж/3-23-ПЗУ лист 1	Ведомость графической части. Ситуационный план	

Взам. инв. №										
Подпись и дата										
ОДП							Ж/2 22 П2	V C		
	Изм.	Кол.уч	Лист	№док.	Подлись	Дата	Ж/3-23-П3	y-C		
$\vdash$	ГИС	itori.y i	Коротч			23.07.22		Стадия	Лист	Листов
Инв. № подл.					U			П		1
9					4		Содержание тома 2.1			
<u>В</u>	Н. контр. Кравченко 23.07.22			ИП 1	Тогвино	в А.В.				
Z	ГИП		Бешно	)B		23.07.22				
					7'				1	Формат А4

### Оглавление

Cc	ылочн	ые но	рматі	ивные д	окуме	нты	•••••	•••••	13
		T			<b> </b>				
Изм.	Кол.уч		№док.	Подпись	Дата	Ж/3-23-ПЗУ			
ГИС		Коротче	енко	(1)	23.07.22		Стадия	Лист	Листов
				D.	1 1				
				(Day		<u>_</u>	П	1	14
Н. кон <sup>а</sup>	•	Кравчен Бешнов		January)	23.07.22 23.07.22	Текстовая часть	Π		14

Взам. инв. №

Подпись и дата

Инв. № подл.

# а) характеристика земельного участка, предоставленного для размещения объекта капитального строительства;

Площадка строительства располагается по адресу: Республика Адыгея, Муниципальное образование «Город Майкоп», г.Майкоп, улица Васильева К.А., з/у 9, на участке с кадастровым номером 01:08:0512001:1925.

Земельный участок расположен в границах территории в отношении которой утверждена документация по планировке территории. Разработана документация по планировке территории (основных частей проекта планировки территории и проекта межевания территории) Комплексное развитие незастроенной территории в границах муниципального образования «Город Майкоп», ограниченной улицей Гарина П.П,, ипподромом, улицей Васильева К.А. И земельными участками с кадастровыми номерами 01:08:0512001:1036, 01:08:0512001:48, 01:08:0512001:51.

Земельный участок расположен в территориальной зоне комплексного развития территорий 3-КРТ.

Один из основных видов разрешенного использования земельных источников – (2,6) Многоэтажная жилая застройка (высотная застройка).

Установлены предельные параметры разрешенного строительства, для (2.6):

- Минимальные отступы от границ земельного участка в целях определения мест допустимого размещения зданий, строений, за пределами которых запрещено строительство зданий, строений, сооружений 3,0 м до границ земельных участков.
- Предельное количество этажей минимальное количество надземных этажей зданий 5 этажей (включая мансардный этаж); максимальное количество надземных этажей зданий 16 этажей (включая мансардный этаж).
  - Максимальный процент застройки в границах земельного участка 40%.
  - Иные показатели 3м от красной линии в соответствии с ППТ.

Для всех видов разрешенного использования земельных участков зоны комплексного развития территорий 3-КРТ максимальный процент застройки подземной части в границах земельного участка — 90%

В северо-восточной части участка находятся участки с кадастровыми номерами 01:08:0512001:51-400м² и 01:08:0512001:48-1200 м².

Земельный участок частично расположен в границах зоны с особыми условиями использования территории - охранных зон объектов электросетевого хозяйства:

- Земельный участок частично расположен в границах зоны с особыми условиями использования территории, граница охранной зоны ПС 220 кВ «Черемушки», площадь земельного участка, покрываемая зоной с особыми условиями использования территории, составляет 199 кв.м;
- Земельный участок частично расположен в границах зоны с особыми условиями использования территории, Охранная зона объекта ВЛ 220кВ Армавир Черемушки (участок от ПС 220 кВ Черемушки до опоры №369/85), площадь земельного участка, покрываемая зоной с особыми условиями использования территории, составляет 136 кв.м;
- Земельный участок частично расположен в границах зоны с особыми условиями использования территории, охранная зона ВЛ-10 кВ.

В проектной документации не предусмотрены решения по выносу инженерных сетей

Инв. № подл. Подпись и дата

MHB.

Взам.

				Λ	
1	-	зам	63-23		10.1123
Изм.	Кол.уч	Лист	№док	Подпись	Дата

Ж/3-23-ПЗУ.ТЧ

электросетевого хозяйств. В соответствии с ЗнП, все обязательства по выносу сетей находящихся в границах проектирования, берет на себя технический заказчик (ООО «СЗ «Метрикс Майкоп»)

Земельный участок частично расположен в границах зоны с особыми условиями использования территории – охранная зона линий и сооружений связи:

- Земельный участок частично расположен в границах зоны с особыми условиями использования территории, охранная зона «ВОЛС «2016-ЮГ-23-Г-АдгР \_Майкоп\_Склад», площадь земельного участка, покрываемая зоной с особыми условиями использования территории, составляет 270 кв.м. Запрещается производить всякого рода действия, которые могут нарушить нормальную работу линий связи и линий радиофикации.
- Выполнение действий в охранной зоне, нарушающих нормальную работу линий связи и линий радиофикации, проектом не предусматривается.

Земельный участок частично расположен в границах зоны с особыми условиями использования территории – охранная зона канализации и водопровода

- Разработан проект выноса инженерных сетей с территории проектируемого участка.

Земельный участок расположен в районе со сложившейся и перспективной транспортной инфраструктурой. Транспортная связь с другими районами города будет осуществляться наземными видами транспорта через перспективные улицы с дальнейшим выездом на ул. Якуба Коблева. С северо-восточной стороны за территорией перспективной улично-дорожной сети располагается территория ипподрома. С восточной стороны за территорией перспективной улично-дорожной сети располагается территория ПС «Черемушки». Перспективная улично-дорожная сеть будет выполнена и будет действовать до окончания работ на проектируемом участке. С южной и северной сторон от проектируемой территории прилегает территория свободная от застройки. С восточной стороны проектируемого участка располагается перспективная территория строительства дальнейших этапов строительства с выездом на существующую улицу Якуба Коблева. Проектируемая территория является первым этапом строительства жилого микрорайона.

По состоянию на 2023г площадка проектирования свободна от застройки и частично расположена в охранной зоне от инженерных сетей. Сети подлежат демонтажу и переносу. Через территорию проложены пешеходные дорожки. Рельеф площадки проектирования спокойный с уклоном в северном направлении.

Согласно техническому отчету по результатам инженерно-геодезических изысканий ГТИ-366-22-ИГДИ-Т отметки на проектируемом участке колеблются от 204,10 до 206,30 м.

Система координат - МСК-01. Система высот - Балтийская.

б) обоснование границ санитарно-защитных зон объектов капитального строительства в пределах границ земельного участка - в случае необходимости определения указанных зон в соответствии с законодательством Российской Федерации;

Согласно СанПиН 2.2.1/2.1.1.1200-03 "Санитарно-защитные зоны и санитарная классификация предприятий, сооружений и иных объектов" Организации, промышленные объекты и производства, группы промышленных объектов и сооружения, являющиеся источниками воздействия на среду обитания и здоровье

MHB.

Взам.

1	_	зам	63-23		10.1123
Изм.	Кол.уч	Лист	№док	Подпись	Дата

Ж/3-23-ПЗУ.ТЧ

человека, необходимо отделять санитарно-защитными зонами от территории жилой застройки.

Для проектируемых жилых зданий санитарно-защитные зоны не устанавливаются.

Пожарная зона котельной – 9,00м. Пожарная зона БКТП – 5 м.

в) обоснование планировочной организации земельного участка в соответствии с градостроительным и техническим регламентами либо документами об использовании земельного участка (если на земельный участок не распространяется действие градостроительного регламента или в отношении его не устанавливается градостроительный регламент);

Согласно заданию на проектирование и выданным техническим условиям проектом предполагается размещение жилого комплекса из 4 многоквартирных жилых домов со встроенными помещениями и подземной автостоянки, а так же инженерных сооружений и площадок для отдыха, спорта и хозяйственных нужд.

На проектируемой территории размещаются:

- Многоквартирный жилой дом со встроенными помещениями (Поз 9 по ПЗУ)
- Многоквартирный жилой дом со встроенными помещениями (Поз 10 по ПЗУ)
- Многоквартирный жилой дом со встроенными помещениями (Поз 11 по ПЗУ)
- Многоквартирный жилой дом со встроенными помещениями (Поз 12 по ПЗУ)
- Подземная автостоянка (Поз 1П по ПЗУ)

По отдельному договору разрабатываются инженерно-технические сооружения:

- Трансформаторная подстанция (Поз 1Б по ПЗУ).
- Котельная (Поз 1К по ПЗУ).

На внутридворовой территории организуется кластер площадок: для отдыха взрослого населения; для игр детей дошкольного и младшего школьного возраста; для занятий физкультурой. На въездных рампах предусмотрены площадки для сушки белья. Площадка для сбора мусора и площадка для чистки ковров располагаются в северо-восточной части участка, за зоной открытой наземной парковки, рядом с зоной инженерно-технических сооружений, там же расположена площадка для выгула собак Так же предусмотрены дополнительные площадки для сбора мусора в районе въездных рамп.

Доступ к территории жилого комплекса пожарного транспорта с перспективной улично-дорожной сети обеспечивается посредством тротуаров с возможностью проезда пожарной техники опоясывающих жилые дома, данные тротуары приняты шириной 6,00 и 4,20 м. По внутридворовой территории организован круговой проезд. Въезд транспорта в подземный паркинг осуществляется посредством въездных рамп с примыканием к прилегающим улицам.

На прилегающих улицах организованы парковочные карманы, предназначенные для временной парковки посетителей и сотрудников офисных помещений и для стоянки транспорта жильцов проектируемых многоквартирных домов.

Размещение проектируемых зданий не нарушает существующего транспортного и пешеходного движения и не противоречит функциональному назначению территории.

Инв. № подл.	Подпись и дата	Взам. и

HB. №

				$\sim$	
1	1	зам	63-23		10.1123
Изм.	Кол.уч	Лист	№док	Подпись	Дата

Ж/3-23-ПЗУ.ТЧ

# г) технико-экономические показатели земельного участка, предоставленного для размещения объекта капитального строительства;

Наименование	Ед. изм	Количество	Процент	Примечание
Площадь участка в соответствии с ГПЗУ	$M^2$	34942,00	100	
Площадь твердых покрытий	$M^2$	14166,85	41	
Площадь застройки	$M^2$	10983,25	31	
Площадь озеленения	$M^2$	9791,90	28	*
- Площадь участка дополнительного благоустройства	$M^2$	7492,40	100	
Площадь твердых покрытий	$M^2$	5511,55	74	
Площадь озеленения	$M^2$	1980,85	26	

\* - Суммарная площадь озелененных территорий общего пользования на территории города (жилых районов) — 6 м²/чел (согласно местным нормативам градостроительного проектирования муниципального образования «Город Майкоп).

Население = 1324 чел.

Нормативная площадь озеленения =  $6 \times 1324 = 7944,00 \text{ m}^2$ .

Согласно региональным нормативам градостроительного проектирования Республики Адыгея, утвержденным приказом Комитета Республики Адыгея по архитектуре и градостроительству от 31.12.2014 № 70-од, площадь озелененной территории микрорайона (квартала) многоквартирной застройки жилой зоны (без учета участков общеобразовательных и дошкольных образовательных организаций) должна составлять не менее 25% площади территории квартала.

д) обоснование решений по инженерной подготовке территории, в том числе решений по инженерной защите территории и объектов капитального строительства от последствий опасных геологических процессов, паводковых, поверхностных и грунтовых вод;

В качестве подосновы при разработке проекта использована топографическая съемка в масштабе 1:500, предоставленная заказчиком.

Система координат – МСК-01.

Система высот – балтийская.

Подготовка участка под строительство включает в себя расчистку территории от мусора, срезку кустарника, перенос сетей.

Согласно техническому отчету по инженерно-экологическим изысканиям ГТИ-419-23-ИЭИ.Т Почвенный покров с поверхности не рекомендуется к работам по рекультивации (несмотря гумусированность почвенного слоя с поверхности), так как участок проектирования с поверхности повсеместно перекрыт суглинками галечниковыми (до 6 см), с включением гравия осадочных пород до 10 %. распространен повсеместно, залегает под техногенным грунтом.

				Λ	
1	-	зам	63-23	2	10.1123
Изм.	Кол.уч	Лист	№док	Подпись	Дата

MHB.

Взам.

Подпись и дата

Инв. № подл.

Ж/3-23-ПЗУ.ТЧ

#### Подтопление.

Согласно п 4.5.1 СП 104.13330.2016 уровень подземных вод более 3,0 м соответственно, территория неподтопляемая. Однако, с учетом сезонного колебания уровня подземных вод и гидравлической связью с уровнем воды в р. Белая, территорию изысканий можно отнести к потенциально-подтопляемой (район II-A2) в результате экстремальных природных ситуаций (в многоводные годы, при катастрофических паводках). Площадная пораженность территории района процессом подтопления составляет более 50 % изученной территории. Категория опасности процесса подтопления оценивается как опасная (таблица 5.1, СП 115.13330.2016).

Сейсмичность. Фоновая сейсмичность г. Майкопа для сооружений нормального уровня ответственности, согласно СП 14.13330.2018 составляет 7 баллов по карте А ОСР-2015. Исследуемая территория в пределах 10-ти метровой толщи характеризуется распространением грунтов ІІ категории по сейсмическим свойствам (таблица 1, СП 14.13330.2018).

В соответствии с СП 115.13330.2016 таблица 5.1 Категории опасности эндогенных процессов (землетрясения) оценивается как опасная.

Согласно результатам уточнения сейсмичности расчетная сейсмичность на данном участке работ составляет 7 баллов при периоде повторяемости 500 лет.

С учетом выше приведенных выводов, по причинам, оказывающим негативное воздействие на устойчивость здания, необходим комплекс мероприятий:

- организация системы стока атмосферных осадков с крыш здания;
- гидроизоляция между отмосткой и фундаментом по периметру здания с учетом просадочности грунтов
  - регулирование и отвод поверхностных вод;
- работы нулевого цикла приурочить к сухому периоду года и выполнять в возможно сжатые сроки;

При выполнении вышеуказанных мероприятий по инженерной защите территорий изменений инженерно-геологических и гидрогеологических условий не ожидается.

#### е) описание организации рельефа вертикальной планировкой;

Планировочные отметки территории проектируемых зданий назначены из необходимости обеспечить взаимосвязь между проектируемыми существующими высотными отметками.

Вертикальная планировка на проектируемом участке решена с учетом обеспечения высотной взаимосвязи между отметками полов проектируемого здания и отметками верха покрытий проектируемых автодорог, а так же существующими и планируемыми отметками прилегающей территории и обеспечивает отвод дождевых вод от здания, а так же с участка проектирования путем создания уклонов в сторону проектируемого дорожного покрытия с отводом в дождеприемники с последующим отводом в проектируемую ливневую канализационную сеть. Во внутридворовой территории отвод вод осуществляется путем создания уклонов к проектируемым водоотводным воронкам с дальнейшим отводом в проектируемую ливневую канализационную сеть. За относительную отметку 0.000 дома №9 принят уровень

Подпись и дата	
Инв. № подл.	

MHB.

Взам.

				Λ	
				//	
1	-	зам	63-23	S. Carlotte	10.1123
Изм.	Кол.уч	Лист	№док	Подпись	Дата

Ж/3-23-ПЗУ.ТЧ

Здание выполнено с переменной высотой цоколя.

Автопроезды на территории выполняются с устройством дорожных бордюров, вдоль которых обеспечивается сток поверхностных вод канавы в проектируемую внутриплощадочную сеть с последующим сбросом в емкость-накопитель дождевых стоков и вывозом на утилизацию по мере накопления специализированной организацией. Вертикальная планировка участка выполнена методом проектных горизонталей с сечением рельефа через 0,10 м.

Перепад между проезжей частью и тротуарами составляет 0,15 м.

#### ж) описание решений по благоустройству территории;

Для обеспечения нормальных санитарно-гигиенических условий в районе проектируемой застройки предусматриваются мероприятия по озеленению и благоустройству территории:

- устройство тротуара плиточного мощения для прохода людей в местах наиболее интенсивного движения и прохождения,
- устройство хозяйственных площадок, игровых, физкультурных и площадок отдыха взрослых
  - посев газонной травы, посадка кустарников и деревьев,
  - установка малых архитектурных форм.

Размеры элементов благоустройства внутридворовых площадок, их линейную привязку, а так же окончательные решения по расстановке и количеству малых форм и элементов озеленения, и разработку индивидуальных малых форм на проектируемой территории следует выполнить по дизайн-проекту разработанному по отдельному заданию заказчика.

Планируется совместное использование площадок жильцами всего жилого массива.

Благоустройство территории выполняется с учетом требований для маломобильных групп населения, запроектированы пандусы.

Благоустройство включает устройство твердых покрытий. Конструкции дорожных покрытий обеспечивают нагрузку от движения грузового и специального автотранспорта. Покрытия внутриплощадочных проездов приняты из асфальтобетона, тротуары и отмостки - из цементно-бетонной плитки. Покрытия спортивных и игровых площадок приняты из беспыльных, нетравмомопасных материалов.

В местах свободных от покрытий запроектировано озеленение благоустраиваемой территории, устройство газонов и цветников, в местах свободных от покрытий и коммуникаций предусматривается высадка кустарников и деревьев

Газоны отделены от проезжей части, площадок и тротуаров бордюром. Бортовой камень Бр 100.30.15 устанавливается вдоль проездов. Бортовой камень Бр 100.20.8 устанавливается вдоль тротуаров, дорожек, площадок и газонов.

подл.						
일						
NHB.	1	_	зам	63-23	S. Carlotte	10.1123
Ż	Изм.	Кол.уч	Лист	№док	Подпись	Дата

MHB.

Взам.

Подпись и дата

Ж/3-23-ПЗУ.ТЧ

Планировка площадки обеспечивает наиболее благоприятные условия для проживания и отдыха, рациональное и экономное использование земельного участка.

#### Расчет населения

Расчет населения выполнен в соответствии с заданием на проектирование и пунктом 2.6.2 местных нормативов градостроительного проектирования муниципального образования «Город Майкоп»: Расчетная минимальная обеспеченность общей площадью жилых помещений - 30,00 м²/чел. Расчетная минимальная обеспеченность общей площадью жилых помещений принята без учета балконов.

#### Исходные данные

Общая площадь квартир (без балконов и лоджий) (по СП 54.133330) – 39692,20 м<sup>2</sup>

#### Расчет

H = 39692,20 / 30 = 1324 чел.

#### Расчет необходимого количества площадок

Расчет площадок, выполнен согласно заданию на проектирование и главе 3.11 местных нормативов градостроительного проектирования муниципального образования «Город Майкоп»: Обоснование расчетных показателей объектов благоустройства, мест массового отдыха населения

#### Исходные данные

Н (население) = 1324 чел.

#### Расчет

Площадки	Удельные размеры площадок, м²/чел.	Нормативная площадь, м² (SxH)	Фактическая площадь, м²
Для отдыха взрослого населения	0,10	0,10 x 1324 = 132,40	361,35
Для игр детей дошкольного и младшего школьного возраста	0,70	0,70 x 1324 = 926,80	1242,55
Для занятий физкультурой	2,00	2,00x 1324 = 2648,00	2807,25
Для хозяйственных целей и выгула собак	0,30*	0,30x 1324 = 397,20	1183,50*
Итого		4104,40	5594,65

Инв. № подл. Подпись и дата

Взам.

				$\Lambda$	
1	-	зам	63-23		10.1123
Изм.	Кол.уч	Лист	№док	Подпись	Дата

Ж/3-23-ПЗУ.ТЧ

\* - площадки для сушки располагаются на эксплуатируемой кровле рамп в количестве трех штук, 182,10 м² - каждая площадка.

#### Расчет количества контейнеров для сбора мусора

Расчет количества контейнеров для сбора мусора выполняется в соответствии с постановлением от 28 октября 2016 года №198 Об установлении нормативов накопления твердых коммунальных отходов (в ред. Постановления Кабинета Министров Республики Адыгея от 18.01.2018 N 5)

Нормативы накопления твердых коммунальных отходов в муниципальных образованиях, в которых преобладающей отраслью является сельское хозяйство :

Норма накопления ТКО для административных, офисных помещений 0,80м³ на 1 сотрудника в год

Норма накопления ТКО для многоквартирных домов — 1,95 м³ на 1 проживающего

Расчетные данные:

Количество сотрудников – 157 человек Количество проживающих – 1324 человек

Расчет

Офисы  $-0.80 \times 157 / 365 = 0.34 \text{ м3 в день}$ 

Многоквартирные дома -  $1,95 \times 1324 / 365 = 7,07 \text{ м3 в день}$ 

Итого: Общее количество накопления ТКО в день на проектируемый участок = 7.41 м3

Проектом предполагается использование контейнеров объемом 0,75м3.

7,41 /0,75 = 10 контейнеров., либо 5 контейнеров, с учетом вывоза отходов по графику два раза в сутки.

Согласно СанПиН 2.1.3684-21 «"Санитарно-эпидемиологические требования к содержанию территорий городских и сельских поселений, к водным объектам, питьевой воде и питьевому водоснабжению, атмосферному воздуху, почвам, жилым помещениям, эксплуатации производственных, общественных помещений, организации и проведению санитарно-противоэпидемических (профилактических) мероприятий" в случае раздельного накопления отходов расстояние от контейнерных и (или) специальных площадок до многоквартирных жилых домов, индивидуальных жилых домов, детских игровых и спортивных площадок, зданий и игровых, прогулочных и спортивных площадок организаций воспитания и обучения, отдыха и оздоровления детей и молодежи должно быть не менее 8 метров, но не более 100 метров.

Проектом предусмотрены 4 наземных контейнерных площадки для сбора мусора, на пять контейнеров каждая, всего 20 контейнеров. Контейнеры

Инв. № подл.						
ᅵᅙ						
¹В. Î	1	-	зам	63-23	S.	10.1123
Ż	Изм.	Кол.уч	Лист	№док	Подпись	Дата

MHB.

Взам.

Подпись и дата

Ж/3-23-ПЗУ.ТЧ

предусматриваются объемом 0,75м3, с крышкой. Вывоз мусора предусматривается по графику один раз в сутки.

з) зонирование территории земельного участка, предоставленного для размещения объекта капитального строительства, обоснование функционального назначения и принципиальной схемы размещения зон, обоснование размещения зданий и сооружений (основного, вспомогательного, подсобного, складского и обслуживающего назначения) объектов капитального строительства - для объектов производственного назначения;

Проектируемый объект не относится к объектам производственного назначения.

и) обоснование схем транспортных коммуникаций, обеспечивающих внешние и внутренние (в том числе межцеховые) грузоперевозки, - для объектов производственного назначения;

Проектируемый объект не относится к объектам производственного назначения.

к) характеристику и технические показатели транспортных коммуникаций (при наличии таких коммуникаций) - для объектов производственного назначения;

Проектируемый объект не относится к объектам производственного назначения.

л) обоснование схем транспортных коммуникаций, обеспечивающих внешний и внутренний подъезд к объекту капитального строительства, - для объектов непроизводственного назначения;

Проектом предусматривается устройство проездов и подъездов к проектируемым зданиям, обеспечивающих нормальное транспортное обслуживание объекта, а так же проезд пожарных автомашин. Транспортная связь с другими районами города будет осуществляться наземными видами транспорта через перспективную улицу, выезд на которую планируется через проектируемый проезд.

Во внутридворовой территории выполнено устройство тротуаров с возможностью проезда пожарной техники шириной 6,00 м, по внешнему периметру зданий так же предусмотрен тротуар с возможность проезда пожарной техники шириной 4,20м. Заезд во въездные павильоны подземного паркинга осуществляется с примыкающих улиц. Проезд в зоне парковки, расположенной на отведенной территории, выполнен из асфальто-бетона и принят шириной 6,00м, для подъезда к площадке для сбора мусора и обеспечения возможности разворота в тупиковом проезде предусмотрена разворотная площадка.

#### Расчет необходимого количества машино-мест

Расчет требуемого количества машино-мест выполнен согласно заданию на проектирование и в соответствии с требованиями местных нормативов градостроительного проектирования муниципального образования «Город Майкоп».

В соответствии с главой 2.1.5 местных нормативов градостроительного

1	1	зам	63-23		10.1123
Изм.	Кол.уч	Лист	№док	Подпись	Дата

MHB.

Взам.

Подпись и дата

Инв. № подл.

Ж/3-23-ПЗУ.ТЧ

- 0,75 машино-мест на квартиру.

Размер парковочного места - 5,30 x 2,50 м; для инвалидов, пользующихся креслами-колясками, - 6,00 x 3,60 м.

В соответствии с главой 2.1.6 местных нормативов градостроительного проектирования муниципального образования «Город Майкоп» в следует предусматривать стоянки для временного хранения автомобилей из расчета:

- 1 машино-место на 60,00 м<sup>2</sup> общей площади (Коммерческо-деловые центры, офисные здания и помещения, страховые компании).

Согласно СП 59.13330.2020 п.5.2.1 5.2.1 На всех стоянках (парковках) общего пользования около или в объеме жилых, общественных (в том числе объектов физкультурно-спортивного назначения, культуры и др.) и производственных зданий, зданий инженерной и транспортной инфраструктуры, а также у зон рекреации следует выделять не менее 10% машино-мест (но не менее одного места) для людей с инвалидностью, включая число специализированных машино-мест для транспортных средств инвалидов, в том числе передвигающихся на креслах-колясках, определять расчетом, при числе мест от общего числа:

- до 100 включительно 5%, но не менее одного места;
- om 101 до 200 включительно 5 мест и дополнительно 3% числа мест свыше 100:
- om 201 до 500 включительно 8 мест и дополнительно 2% числа мест свыше 200;
  - 501 и более 14 мест и дополнительно 1% числа мест свыше 500.

#### Расчетные данные:

Количество квартир – 934 шт Общая площадь коммерческих помещений – 4357,00 м<sup>2</sup>

#### Расчет

#### Для стоянки постоянного хранения автомобилей жильцов:

 $0.75 \times 934 = 701$  место 701 х 10% = 71 место для МГН, из них спец-мест:  $14 + (701-500) \times 1\% = 14 + 3 = 17$  мест размером  $6.00 \times 3.60$ м

#### Для временной стоянки офисных помещений:

 $4357,00 / 60 \times 1 = 72$  места 72 х 10% = 8 мест для МГН, из них спец-мест: 72 х 5%= 4 места размером 6,00х3,60м

Итого: 701+72 = 773 места, в том числе 79 мест для МГН, из них 21 место

№ подл.						
J ⊡					$ \leftarrow $	
Инв. І	1	_	зам	63-23		10.1123
Ż	Изм.	Кол.уч	Лист	№док	Подпись	Дата

Взам.

Подпись и дата

Ж/3-23-ПЗУ.ТЧ

размером 6,00х3,60м

#### Предусмотрено проектом

**Для стоянки постоянного хранения автомобилей жильцов: 701 место**, в том числе 71 место для МГН, из них 17 мест размером 6,00х3,60м

- 418 мест предусмотрено в подземном паркинге
- 283 места расположены на открытых наземных стоянках, в том числе 71 место для МГН, из них 17 мест размером 6,00х3,60м, в том числе:
  - а) 28 мест расположены на отведенной территории (17 МГН, из них 5 спец-мест),
- б) 141 место расположены на территории дополнительного благоустройства (54 МГН, из них 12 спец-мест),
- мест 114 расположены на территории улично-дорожной непосредственной близости от проектируемого участка.

Для временной стоянки офисных помещений: 72 места, в том числе 8 мест для МГН, из них 4 места размером 6,00х3,60м:

- а) 10 мест расположены на отведенной территории (2 МГН, из них 1 спец-место),
- б) 62 места расположены на территории дополнительного благоустройства (6 МГН, из них 3 спец-места)

Всего предусмотрено: 701+72 = 773 места, в том числе 79 мест для МГН, из них 21 место размером 6,00х3,60м:

- а) 418 мест предусмотрено в подземном паркинге
- б) 38 мест расположены на отведенной территории на открытой наземной парковке (19 МГН, из них 6 спец-мест),
- в) 203 места расположены на территории дополнительного благоустройства (60 МГН, из них 15 спец-мест),
- 114 мест расположены на территории улично-дорожной Γ) сети непосредственной близости от проектируемого участка.

Взам. инв. №								
Подпись и дата								
Инв. Nº подл.		<u>1</u> Изм.	<u>-</u> Кол.уч	63-23 №док	Подпись	10.1123 Дата	Ж/3-23-ПЗУ.ТЧ	Лист
	Щ	1	,	 			Фор	мат А4

#### Ссылочные нормативные документы

#### Федеральные законы:

- Градостроительный кодекс Российской Федерации;
- Федеральный закон от 22.07.2008 № 123-ФЗ «Технический регламент о требованиях пожарной безопасности»;
- Федеральный закон от 24 июля 2023 г. № 326-ФЗ "О внесении изменений в отдельные законодательные акты Российской Федерации"
- Федеральный закон от 30.12.2009 № 384-ФЗ «Технический регламент о безопасности зданий и сооружений».

#### Своды правил:


- СП 42.13330.2016 Градостроительство. Планировка и застройка городских и сельских поселений";
- СП 4.13130.2013 Системы противопожарной защиты. Ограничение распространения пожара на объектах защиты. Требования к объемно-планировочным и конструктивным решениям (с Изменением № 1,2);
- 52.13330.2016 Естественное искусственное освещение. Актуализированная редакция СНиП 23-05-95\*;
  - СП 118.13330.2012 "СНиП 31-06-2009 Общественные здания и сооружения"
  - СП 59.13330.2020 Доступность зданий и сооружений для маломобильных групп населения;
  - Решение Совета народных депутатов муниципального образования "Город Майкоп" от 26.10.2017 N 279-рс (ред. от 23.06.2022)"Об утверждении местных нормативов градостроительного проектирования муниципального образования "Город Майкоп

Взам. инв.		
Подпись и дата		
Инв. № подл.	1       -       зам 63-23       № 10.11.23         Изм. Кол.уч Лист №док Подпись Дата       Дата     Ж/3-23-ПЗУ.ТЧ	Лист 13
		Формат А4

Таблица регистрации изменений

	таолица регистрации изменении										
	Номера листов (страниц)				Всего	Номер					
Изм. <sub>И</sub>	изменен-	заменен-	новых	аннули- рованных	листов (страниц)	док.	Подпись	Дата			
	ных	ных	ПОВЫХ		в док.	''	Λ				
1		3-13, 17-23			18	63-23	(a)	10.1.2023			

Взам. инв. №			
Подпись и дата			
Инв. № подл.	1 - зам 63-23	W/2 22 П2V Т.I	Лист
Инв	1     -     зам     63-23     №     10.1123       Изм.     Кол.уч     Лист     №док     Подпись     Дата	Ж/3-23-ПЗУ.ТЧ	14 Формат А4

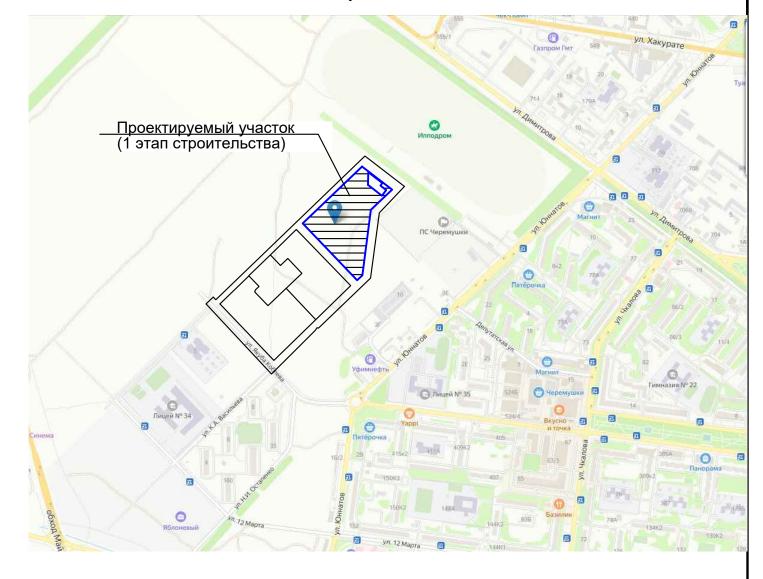


### Общие указания

1. Настоящий проект разработан на основании задания на проектирование.

1. Настоящий проект разработан на основании задания на проектирование.
2. За относительную отметку 0.000 дома №9 принят уровень чистого пола первого этажа, что соответствует абсолютной отметке 206,150 по топографической съемке. За относительную отметку 0.000 домов №№10,11 принят уровень чистого пола первого этажа, что соответствует абсолютной отметке 205,600 по топографической съемке. дома №12 принят уровень чистого пола первого этажа, что соответствует абсолютной отметке 206,000 по топографической съемке.
3. Проект разработан на топографической съемке, масштаб 1:500.
4. Система координат - МСК-01. Система высот Балтийская.

5. Настоящий проект разработан в соответствии с действующими нормами, правилами стандартами и обеспечивает безопасную для жизни и здоровья людей эксплуатацию объекта при соблюдении предусмотренных проектом мероприятий.

					Ж/3-23-ПЗУ						
More	Vол. и	Пиот Молок	Попп	Пото	«Жилой комплекс на незастроенной территории в границах муниципального образования «Город Майкоп», ограниченной улицей Гарина П.П., ипподромом, улицей Васильева К.А. и земельными участками с кадастровыми номерами 01:08:0512001:1036, 01:08:0512001:48, 01:08:0512001:51. 1- й этап строительства»						
гис гап		Лист №док Коротченко Зурадзе	(de)		От:06:0512001:1036, 01:06:0512001:46, 01:06:051 Схема планировочной организации земельного участка		лист Лист 1	оительства» Листов 8			
Н.кон <sup>-</sup> ГИП	•	Кравченко Бешнов	January,	01.11.23 01.11.23	Ведомость чертежей. Ситуационный план	ИП	Логвинс	ов А.В.			

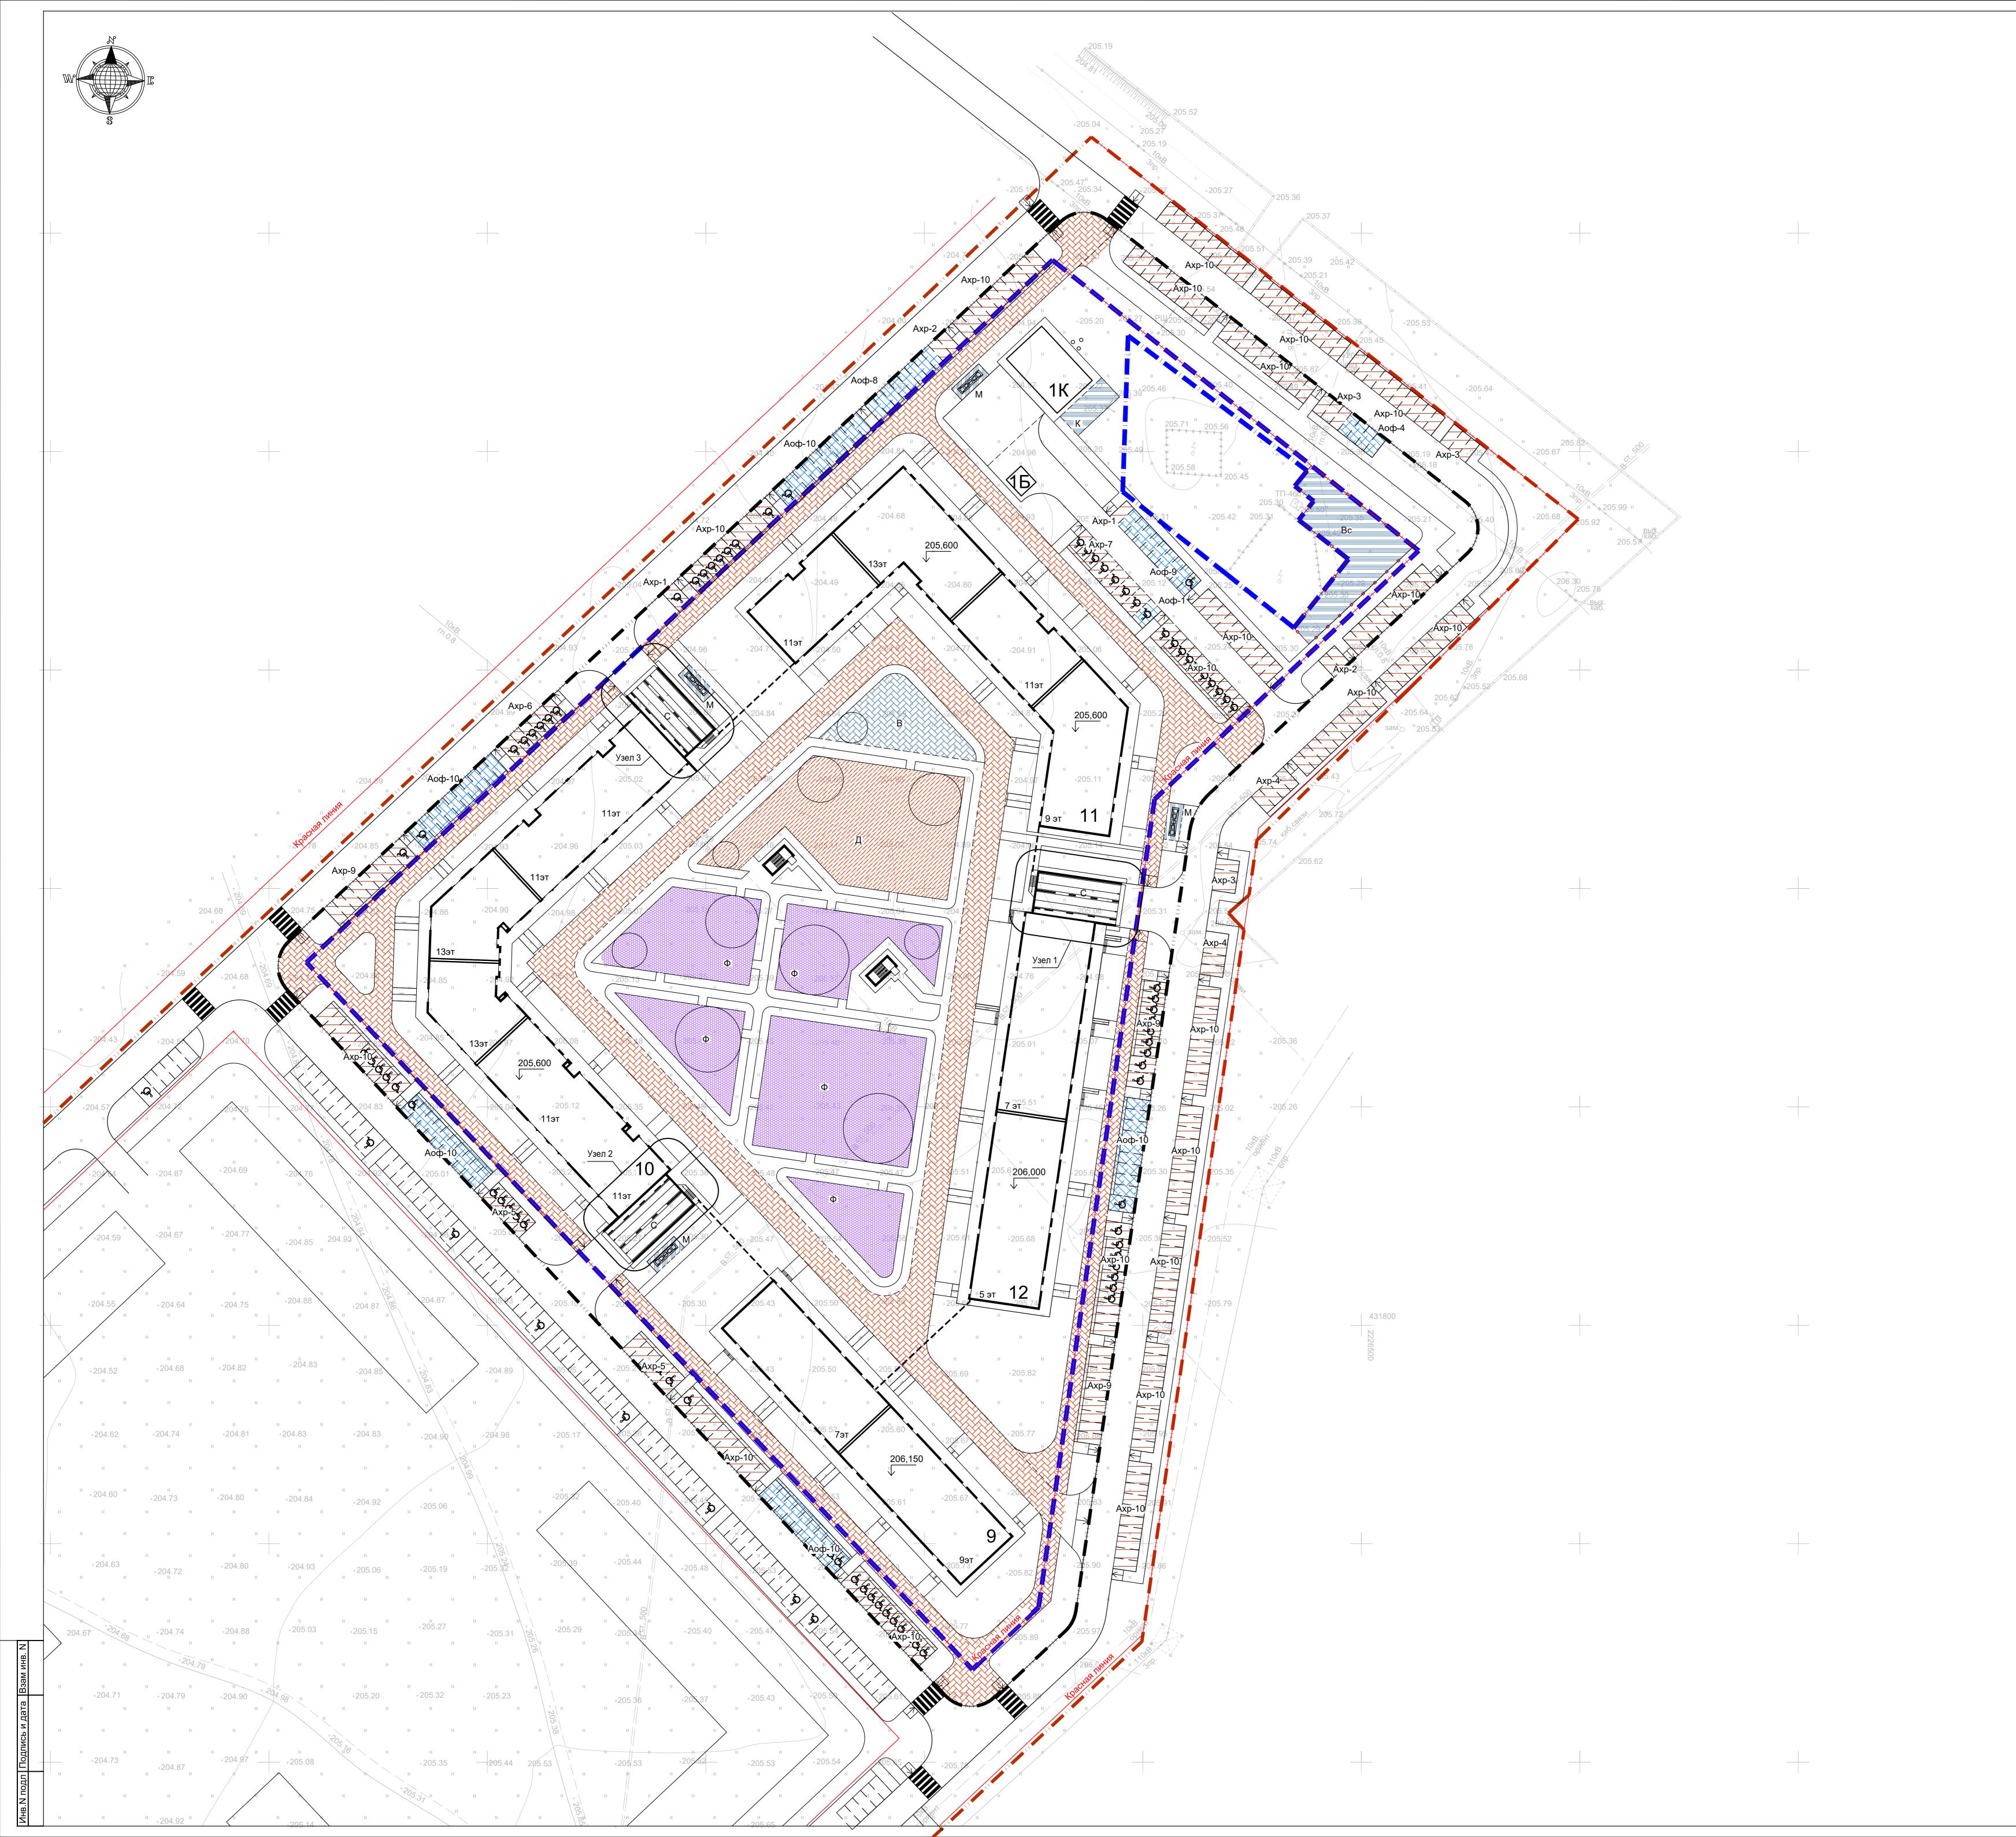


Ø		d F.	Коз	личес	тво		Площ	цадь, м²		Строит объє	гельный ем, м <sup>з</sup>
Номер на плане	Наименование и обозначение	Этажность	HZŽ	квар	тир	заст	ройки		цая/ здания	- 7011140	20050
된		Эта	зданий	секция	Всего	Надземн. часть	. Всего в т.ч подземн.	здания		здания	всего
	Проектируемые:					10983,25	24450,25				
	Основные:										
	Объект 1, в том числе:				934	10772,80	24239,80				
9	Многоквартирный жилой дом со встроенными помещениями	7,9	1	-	168	1866,40	1866,40	-	10998,80	-	39074,59
10	помещениями	11,13	1	-	318	3173,20	3173,20	-	24879,90	-	89580,01
11	помещениями	9, 11, 13	, 1	-	330	2984,90	2984,90	-	22894,85	-	78725,12
12	Многоквартирный жилой дом со встроенными помещениями	5,7	1	-	118	2043,20	2043,20	-	9141,20	-	34658,9
	Подземная автостоянка	1 (подз)	1			705,10	14172,10	-	29091,90	-	57368,00
	Разрабатывается по отд		юму /	догов	юру:	210,45	210,45				
1Б	Трансформаторная подстанция	1	1	-	-	23,45	23,45				
1K	Котельная	1	1	<u>-</u>	-	187,00	187,00				
	Проектируемы			ки:		Кол-во мест	IVI	Итого	Норматив. кол-во		Примеч
Ахр	Стоянка постоянного э автомобилей жильцов	кране 3	<b>РИЯ</b>			283 (в т.ч 71 МГН)			701 (в т.ч 71 МГН)		
Аоф	Временная стоянка оф	•			ний	<b>72</b> (в т.ч 8 МГН)			<b>72</b> (в т.ч 8 МГН)		
В	Площадки для отдыха населения	взро	слого	5			361,35		132,40		
Д	Площадки для игр дет младшего школьного в	ей до возра	)Школ іста	ТЬНОГО	ΝС		1242,55		926,80		
Ф	Площадки для заняти			2807,25		2648,00					
Вс	Площадка для выгула собак Площадка для чистки ковров						440,30				
К							78,00	1183,50	397,20	'	
М	Площадка для сбора м			118,90		'	'				
С	Площадка для сушки (		<u> </u>	546,30*		'	'				

\* - площадки для сушки располагаются на эксплуатируемой кровле рамп в количестве трех штук, 182,10 м² - каждая площадка.

Схема площадки

на эксплуатируемой кровле рампы на эксплуатируемой кровле рампы



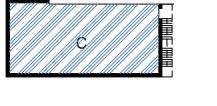

Узел 3 Схема площадки на эксплуатируемой кровле рампы



# Условные обозначения

**——** Граница проектируемого жилого района **——** — Граница дополнительного благоустройства



Площадки для игр детей дошкольного и младшего школьного возраста Площадки для отдыха взрослого населения

Площадки для занятий физкультурой Хозяйственные площадки


Стоянка постоянного хранения автомобилей жильцов

Временная стоянка офисных помещений Тротуар с возможностью проезда пожарной техники

Парковочные места для МГН

Пандусы для МГН

							Ж/3-23-П	3У		
<u>1</u> Изм.	<u>-</u> Кол.уч	зам Лист	<mark>63-23</mark> №док	( <sub>0</sub>	Іодп.	<mark>10.11.2023</mark> Дата	«Жилой комплекс на незастроенной территор образования «Город Майкоп», ограниченной улице Васильева К.А. и земельными участками 01:08:0512001:1036, 01:08:0512001:48, 01:08:051	eù Labuha L	III ипполі	ипу момоа
ГИС		Корот	ченко		d-//	01.11.23	Схема планировочной организации	Стадия	Лист	Листо
ГАП		Зурад	3e	المي	Gf.	01.11.23	земельного участка	П	2	
Н.конт	роль	Кравч	енко	A	(minu)	01.11.23	Схема планировочной организации земельного участка (1:500).	ИΠ	Логвинс	ов А.В.

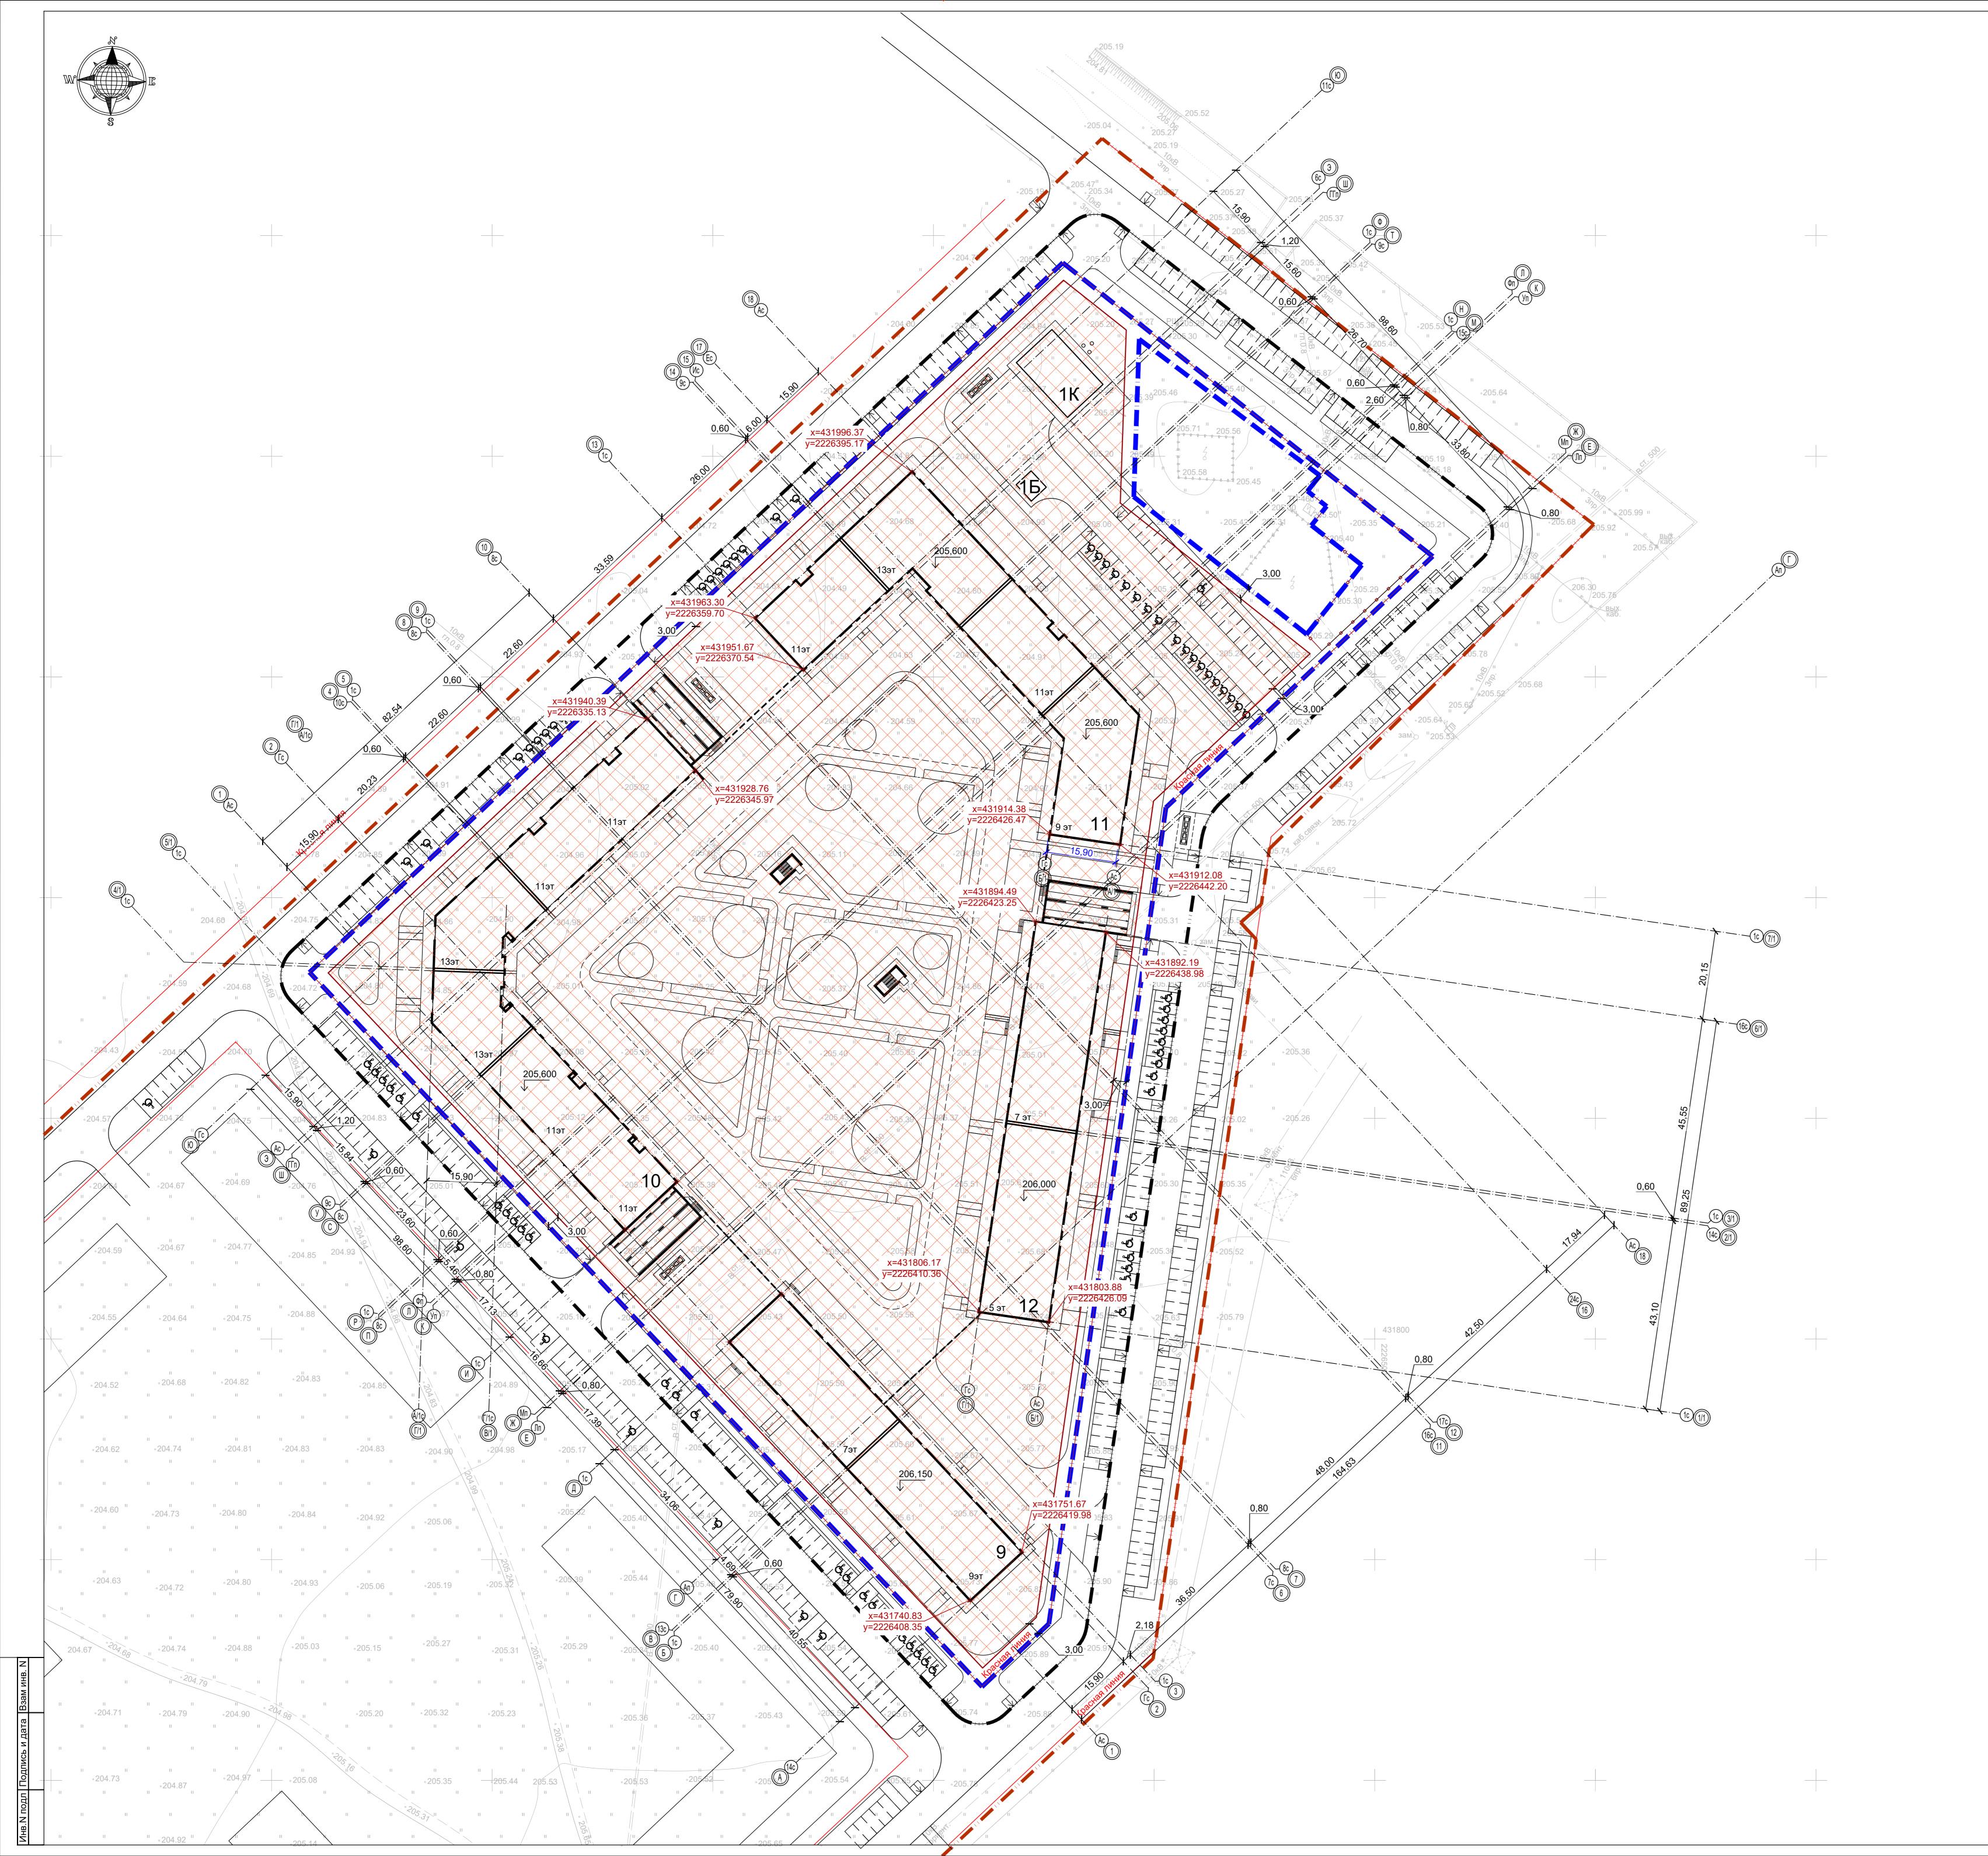

	Ведомость жил	іых и	обще	естве	нных	зданий	и соору	жений			
<u>a</u>		ть	Кол	пичес	ТВО		Площ	адь, м²		Строит объе	ельный м, м <sup>з</sup>
Номер на плане	Наименование и обозначение	Этажность	зданий	квар	тир		ройки		цая/ здания	здания	всего
유		Эта	зда	секция	всего	Надземн. часть	Всего в т.ч подземн.	здания		эдания	BCCTO
	Проектируемые:	Троектируемые:				10983,25	24450,25				
	Основные:										
	Объект 1, в том числе:		934	10772,80	24239,80						
9	Многоквартирный жилой дом со встроенными помещениями	7,9	1	-	168	1866,40	1866,40	-	10998,80	-	39074,59
10	Многоквартирный жилой дом со встроенными помещениями	11,13	1	-	318	3173,20	3173,20	-	24879,90	-	89580,01
11	Многоквартирный жилой дом со встроенными помещениями	9, 11, 13	1	-	330	2984,90	2984,90	-	22894,85	-	78725,12
12	Многоквартирный жилой дом со встроенными помещениями	5,7	1	-	118	2043,20	2043,20	-	9141,20	-	34658,95
1Π	Подземная автостоянка	1 (подз)	1			705,10	14172,10	-	29091,90	-	57368,00
F	Разрабатывается по отд	ору:	210,45	210,45							
1Б	Трансформаторная подстанция	1	1	-		23,45	23,45				
1K	Котельная	1	1	-	-	187,00	187,00				

Условные обозначения

х=499538.88 Координаты пересечения осей y=1378817.71

**—** । **—** । **—** Граница 1 этапа строительства


Граница дополнительного благоустройства Зона планируемого размещения зданий, строений, сооружений, в соответствии с ГПЗУ

Примечания

1 Вынос зданий в натуру вести в системе координат - МСК-01 совместно с чертежами марки "АР" и "КЖ". Размеры даны в осях.

2 Все размеры даны в метрах. 3 Полную ведомость жилых и общественных зданий, а так же маркировку площадок и сооружений см. лист ПЗУ-2.

						Ж/3-23-П3			
<u>1</u> Изм.	<mark>-</mark> Кол.уч		<mark>63-23</mark> №док		10.11.2023 Дата	«Жилой комплекс на незастроенной территор образования «Город Майкоп», ограниченной улице Васильева К.А. и земельными участками 01:08:0512001:1036, 01:08:0512001:48, 01:08:051	ии в границ эй Гарина Г с кадастро 12001:51. 1-	цах муниция 1.П., ипподр выми номе • й этап стр	пального ромом, улицей рами оительства»
гис ГАП		Коротченко Зурадзе		(del)		Схема планировочной организации земельного участка		Лист 3	Листов
Н.контроль ГИП				01.11.23	Разбивочный план (1:500).	ИП Логвинов А.В.			

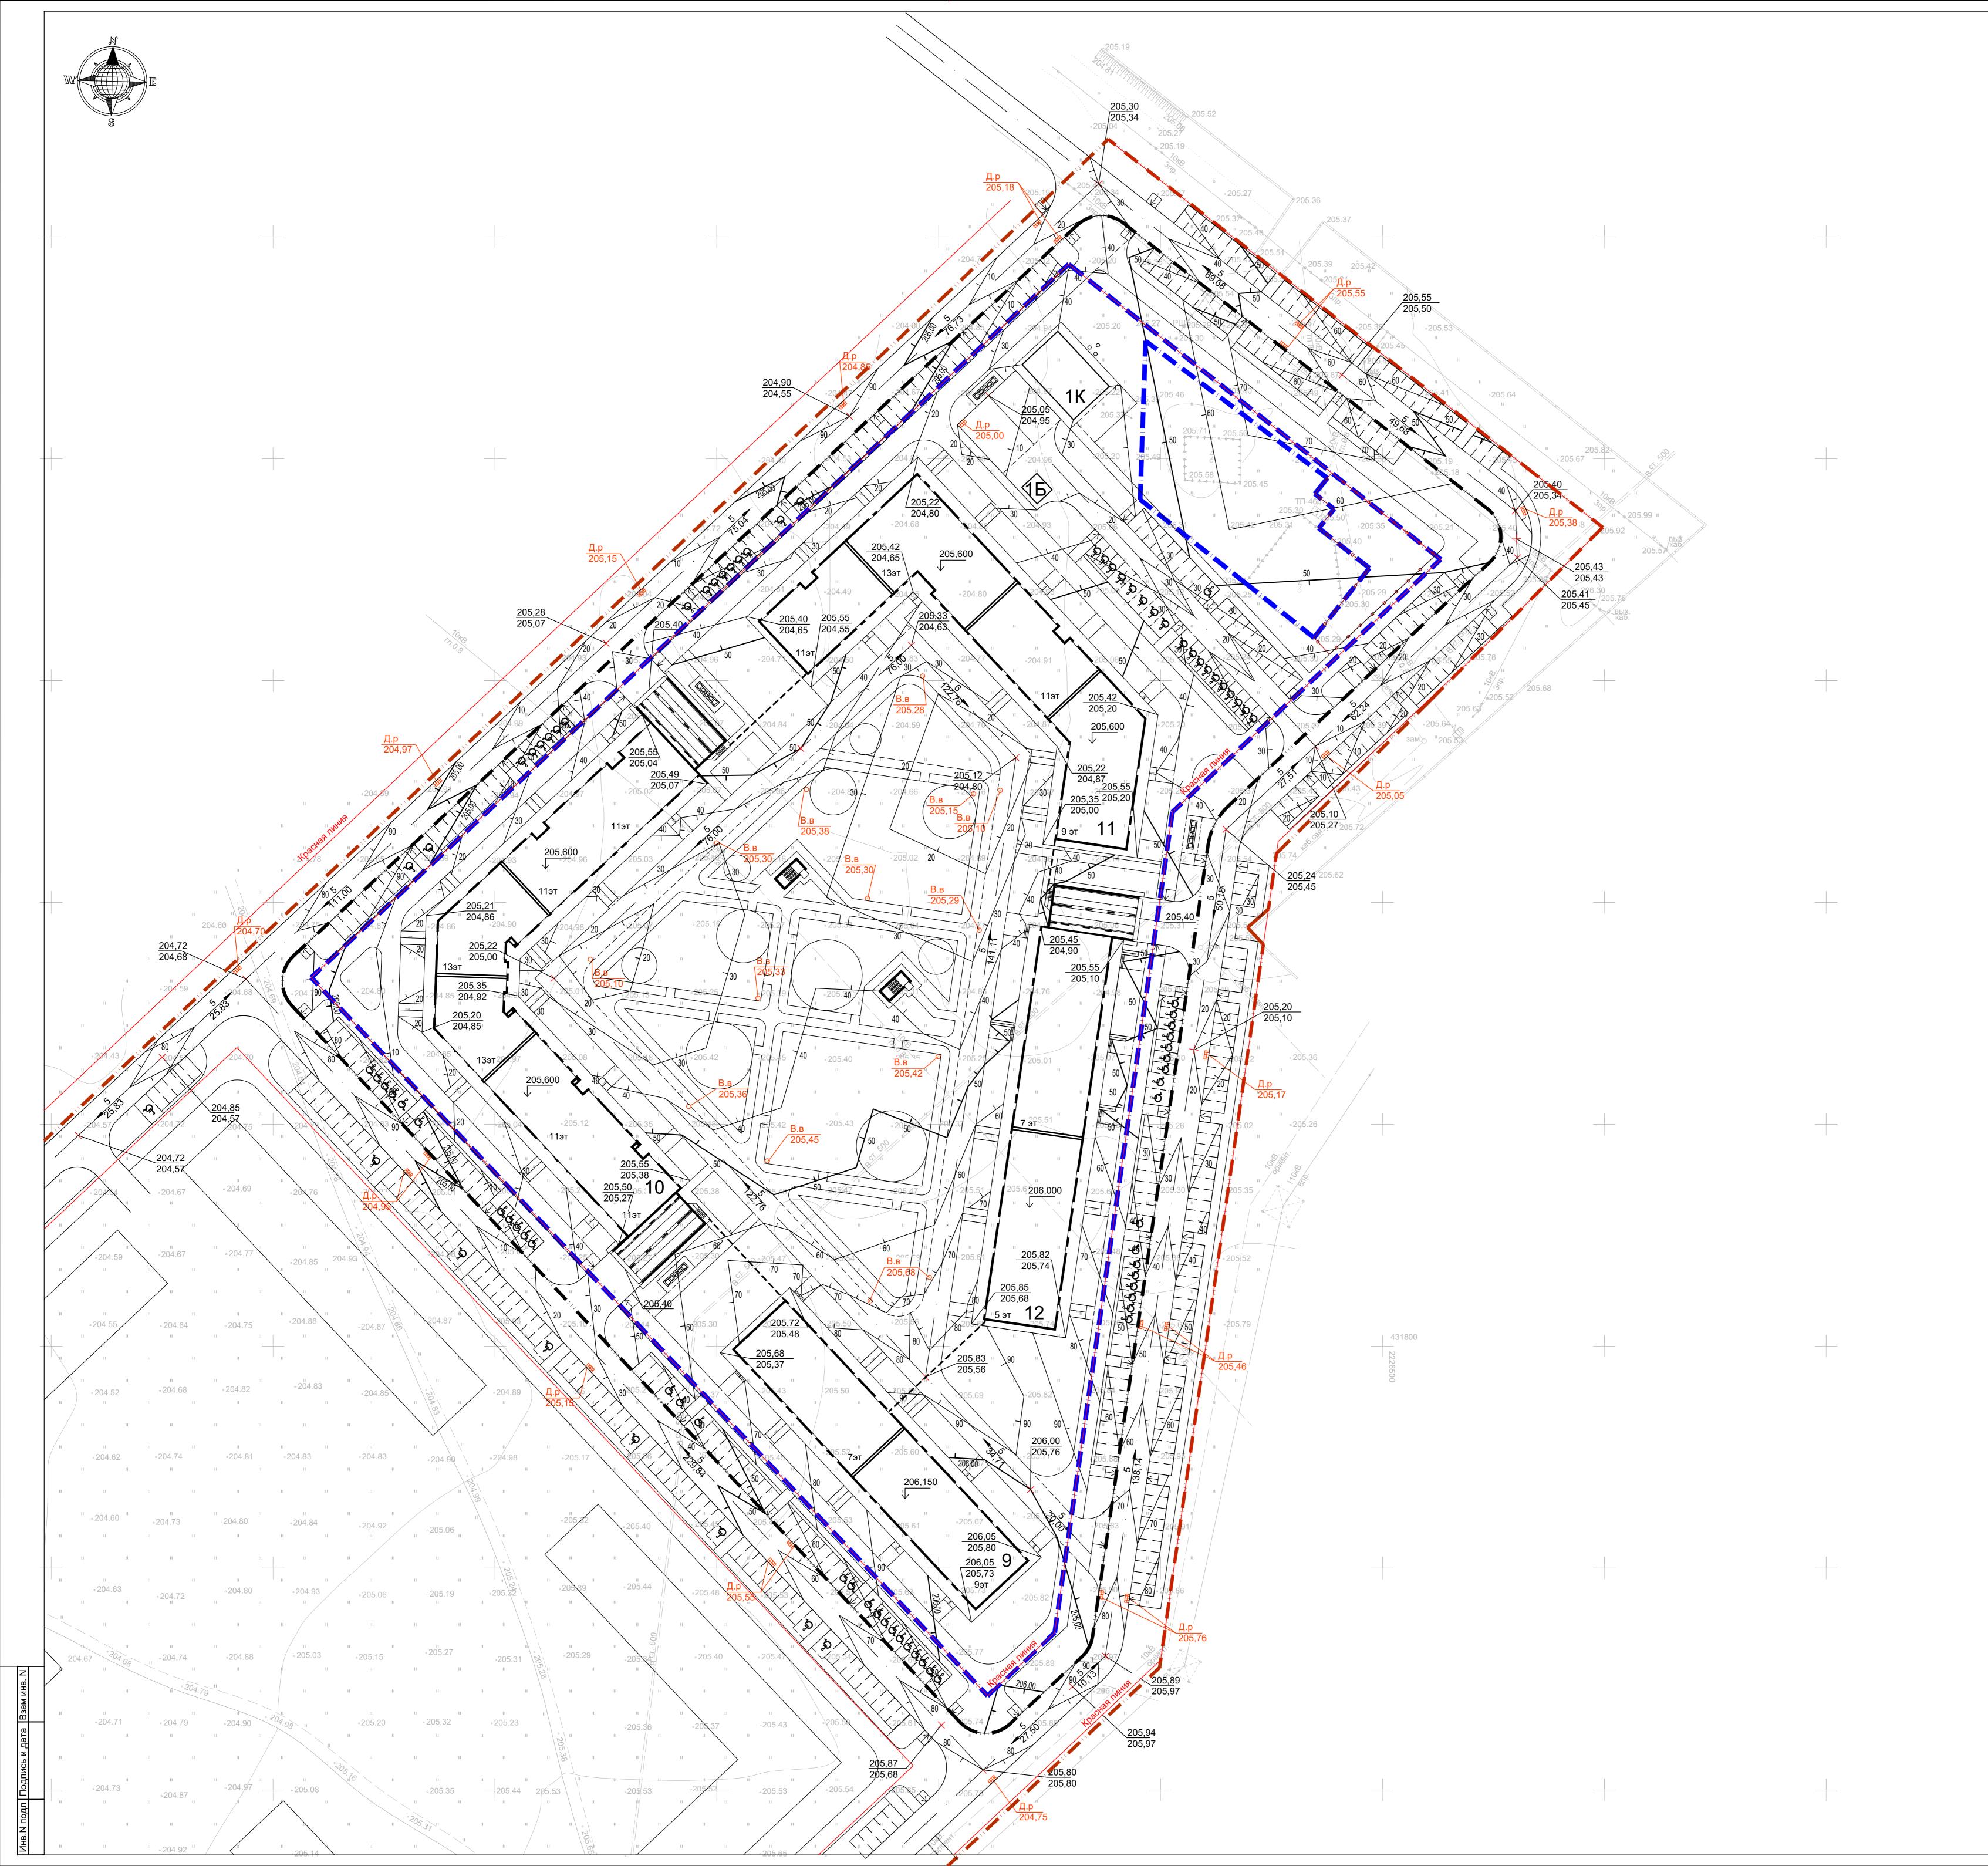

Ø		ТЬ	Кол	тичес	тво		Площа	адь, м²		Строит объе	ельный :м, м³
Номер на плане	Наименование и обозначение	Этажность	ний	квар	тир	заст	ройки	обц жилого	цая/ здания	0.001114.0	DOOFO
Į Į		Эта	зданий	секция	всего	Надземн. часть	Всего в т.ч подземн.	здания		здания	всего
	Проектируемые:					10983,25	24450,25				
	Основные:										
	Объект 1, в том числе:				934	10772,80	24239,80				
9	Многоквартирный жилой дом со встроенными помещениями	7,9	1	-	168	1866,40	1866,40	1	10998,80	-	39074,59
10	Многоквартирный жилой дом со встроенными помещениями	11,13	1	-	318	3173,20	3173,20		24879,90	-	89580,01
11	Многоквартирный жилой дом со встроенными помещениями	9, 11, 13	1	-	330	2984,90	2984,90	-	22894,85	-	78725,12
12	Многоквартирный жилой дом со встроенными помещениями	5,7	1	-	118	2043,20	2043,20	-	9141,20	-	34658,95
1Π	Подземная автостоянка	1 (подз)	1			705,10	14172,10	ı	29091,90	-	57368,00
F	Разрабатывается по отд	цельн	ому ,	догов	ору:	210,45	210,45				
1Б	Трансформаторная подстанция	1	1	-	-	23,45	23,45				
1K	Котельная	1	1	-	-	187,00	187,00				

Условные обозначения


**—** Граница отведенного участка Проектная отметка (красная) Фактическая отметка (черная)

Проектные горизонтали (красные)

1 План организации рельефа выполнен методом "проектных горизонталей".

2 Система высот - Балтийская. 3 Полную ведомость жилых и общественных зданий, а так же маркировку площадок и сооружений см. лист ПЗУ-2.

							Ж/3-23-П			
<u>1</u> Изм	<u>-</u> Кол.уч		<mark>63-23</mark> №док	(Je) ∏c	) ) удп.	<mark>10.11.2023</mark> Дата	«Жилой комплекс на незастроенной территор образования «Город Майкоп», ограниченной улице Васильева К.А. и земельными участками 01:08:0512001:1036, 01:08:0512001:48, 01:08:051	рии в грани ей Гарина Г с кадастро 2001:51 1-	цах муници І.П., ипподр выми номе й этап стр	пального ромом, улицей рами оитепьства»
ГИС ГАП		Корот <sup>,</sup> Зурад	ченко	(g) C. (g)	-//		Схема планировочной организации земельного участка		<u>Лист</u> 4	Листов
Н.кон <sup>-</sup> ГИП	'		роль Кравченко Бешнов			01.11.23 01.11.23	План организации рельефа (1:500).	ИП	Логвинс	ов А.В.

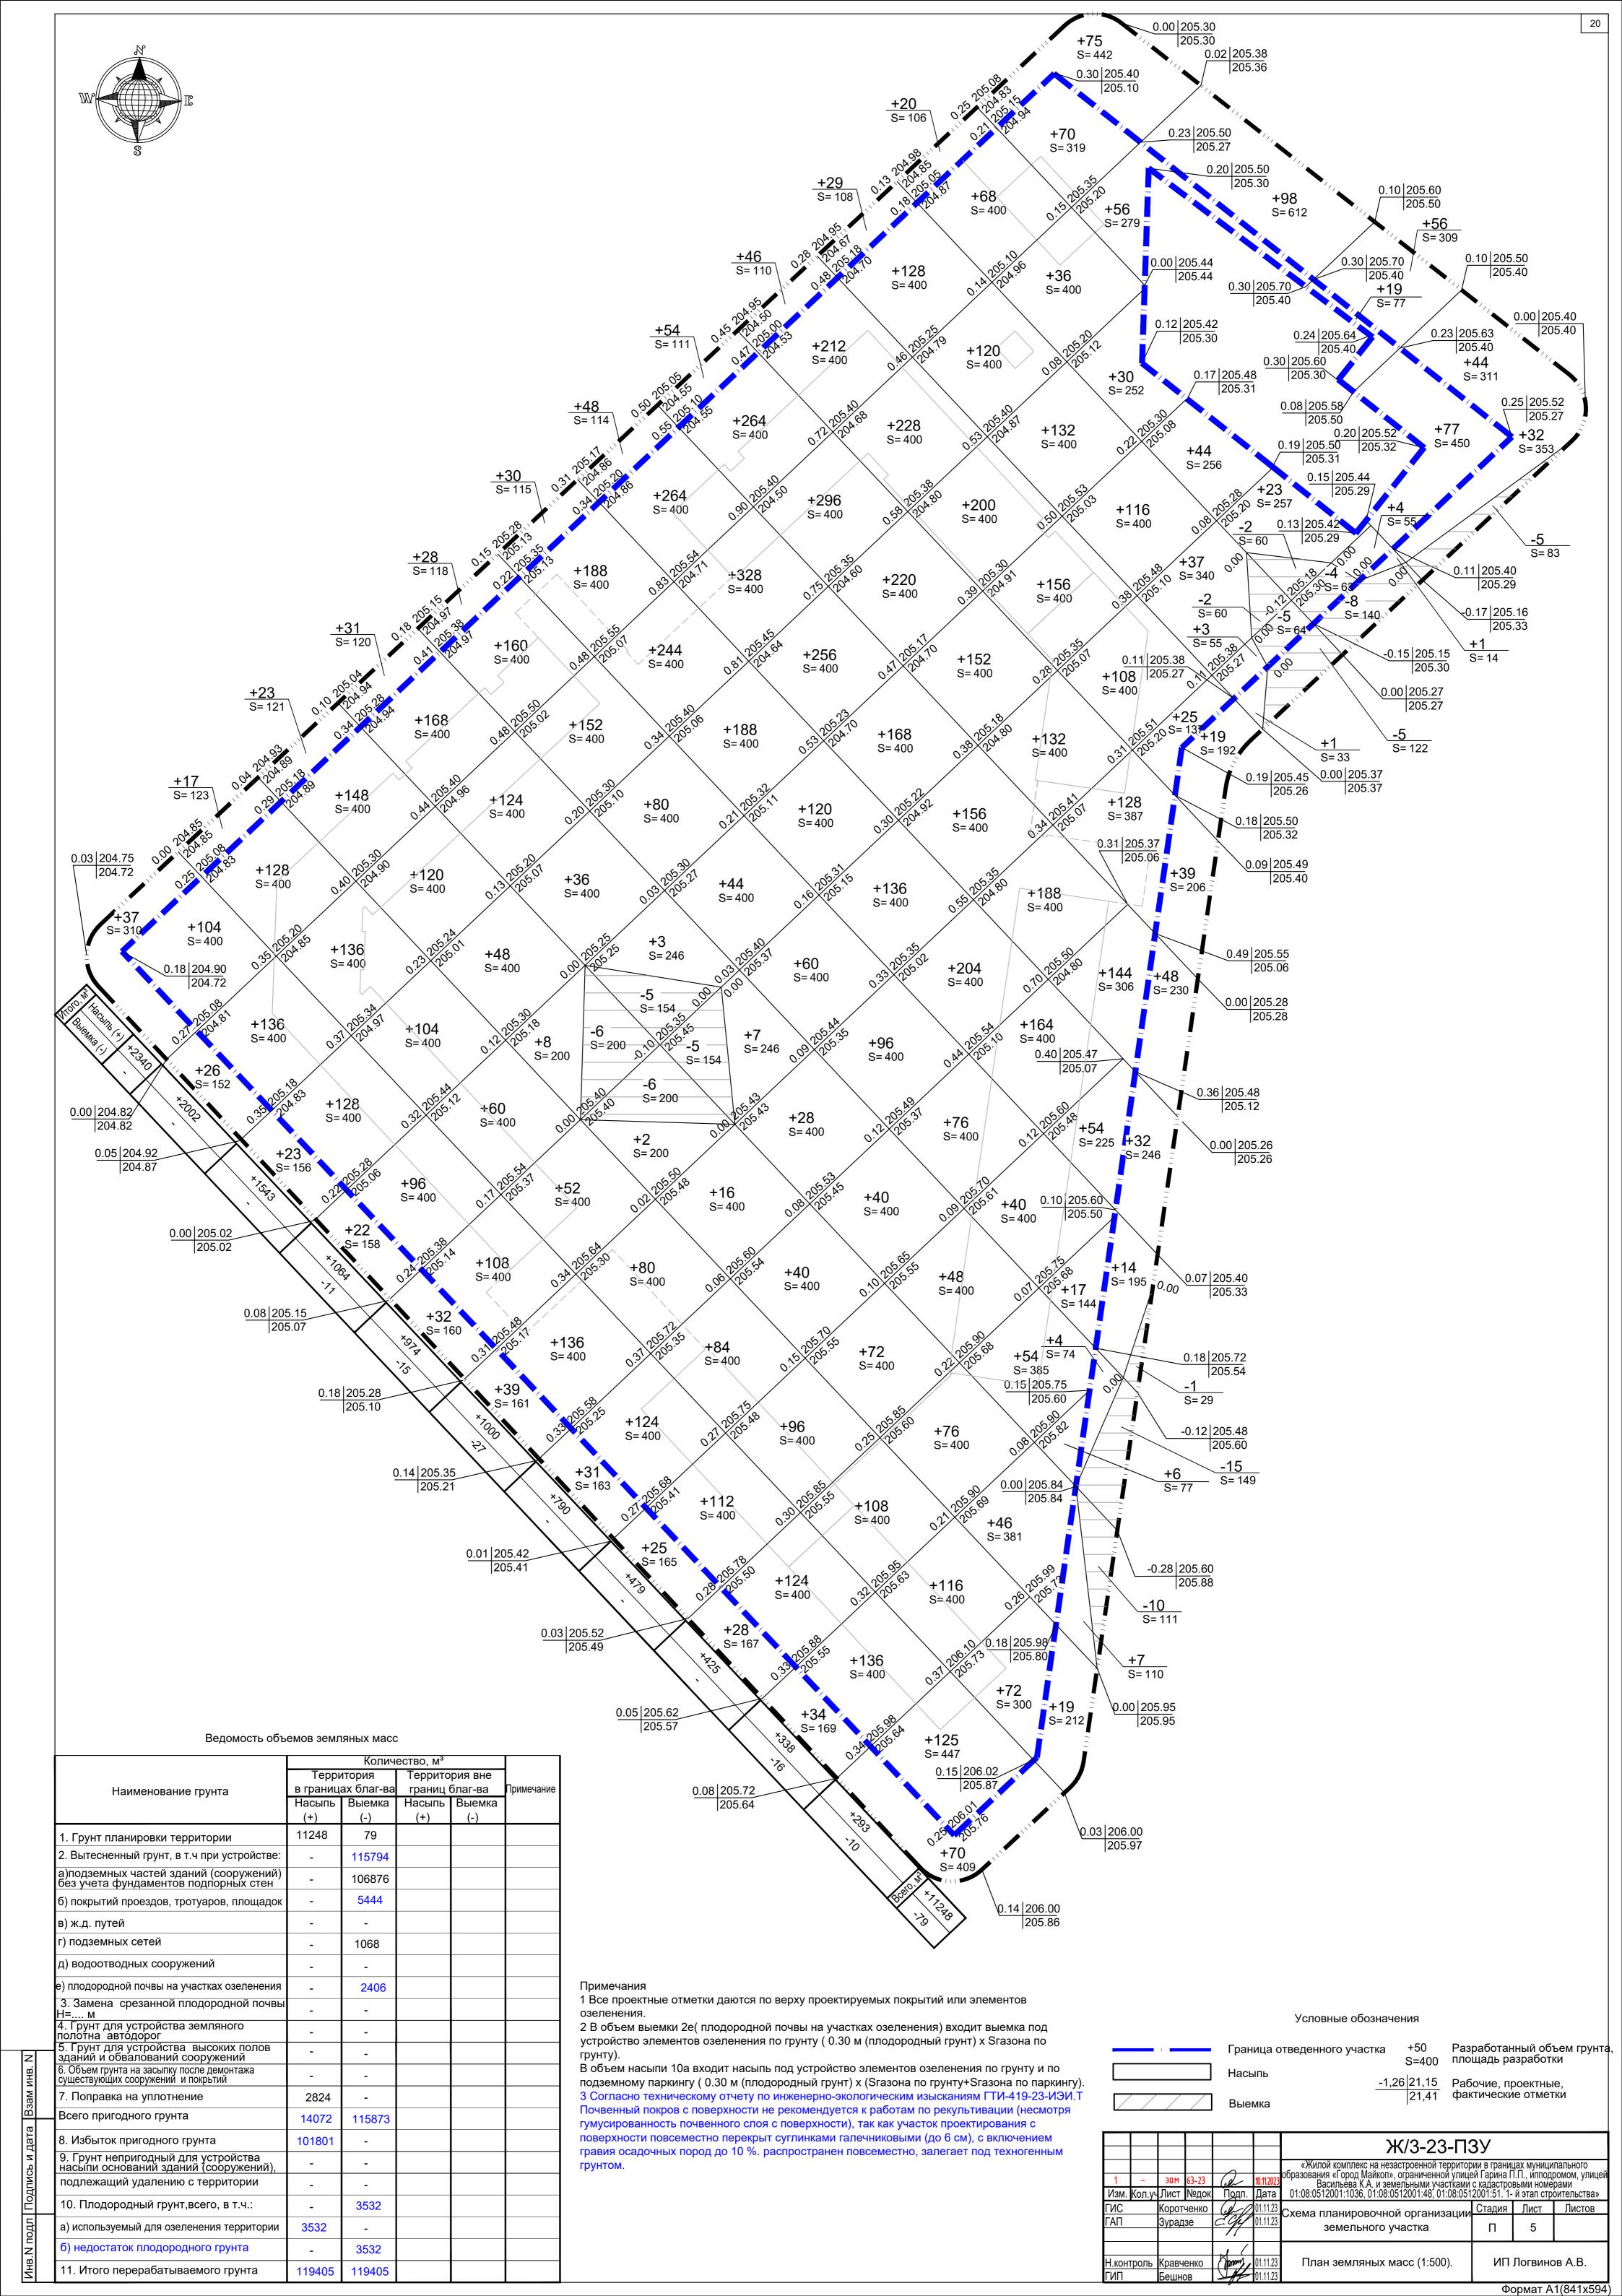

a		ть	Кол	тичес	тво		Площ	адь, м²		Строит объе	ельный ем, м <sup>з</sup>
Номер на плане	Наименование и обозначение	Этажность	зданий	квар	тир	заст	ройки		цая/ здания	здания	рсого
로		Эте	зда	секция	всего	Надземн. часть	Всего в т.ч подземн.	здания	всего	здания	всего
	Проектируемые:					10983,25	24450,25				
	Основные:										
	Объект 1, в том числе:				934	10772,80	24239,80				
9	Многоквартирный жилой дом со встроенными помещениями	7,9	1	-	168	1866,40	1866,40		10998,80	-	39074,59
10	Многоквартирный жилой дом со встроенными помещениями	11,13	1	-	318	3173,20	3173,20	-	24879,90	-	89580,01
11	Многоквартирный жилой дом со встроенными помещениями	9, 11, 13	1	-	330	2984,90	2984,90	ı	22894,85	-	78725,12
12	Многоквартирный жилой дом со встроенными помещениями	5,7	1	-	118	2043,20	2043,20	-	9141,20	-	34658,95
1Π	Подземная автостоянка	1 (подз)	1			705,10	14172,10	-	29091,90	-	57368,00
F	Разрабатывается по отд	догов	ору:	210,45	210,45						
1Б	Трансформаторная подстанция	1	1	-	-	23,45	23,45				
1K	Котельная	1	1	-	-	187,00	187,00				

1 Разбивку элементов благоустройства вести линейно от наружных граней стен

проектируемых зданий.

2 Все размеры даны в метрах. 3 Полную ведомость жилых и общественных зданий, а так же маркировку площадок и сооружений см. лист ПЗУ-2.

							Ж/3-23-П3	3У		
1 - Изм. Кол			<mark>63-23</mark> №док	<i>Ω</i>	) одп.	<u>10.11.2023</u> Дата	«Жилой комплекс на незастроенной территор образования «Город Майкоп», ограниченной улице Васильева К.А. и земельными участками 01:08:0512001:1036, 01:08:0512001:48, 01:08:051	ии в грани ей Гарина Г с кадастро 2001:51. 1-	цах муници І.П., ипподр выми номе й этап стро	пального ромом, улице рами рительства»
ГИС ГАП	_	Корот <sup>,</sup> Зурад		Ğ.	2		Схема планировочной организации земельного участка	Стадия П	<u>Лист</u>	Листов
Н.контро ГИП	роль Кравченко 01.11.23 Бешнов 01.11.23			План разбивки элементов благоустройства (1:500).	00). ИП Логвинов А.В.					

#### Веломость поупытий в границах отвола

Ведомость покрытий в границах отвода										
Наименование	Тип	Площадь покрытия, м²	Примечание							
Твёрдые покрытия, входящие в общую площадь покрытий		14166,85								
Асфальтобетонное покрытие проездов по грунту	1	1647,90	БР-100.30.15							
Покрытие из бетонной плитки тротуаров с возможностью проезда пож.машин по грунту	2	3010,20	БР-100.30.15							
Покрытие из бетонной плитки тротуаров с возможностью проезда пож.машин по паркингу	2б	2480,20	БР-100.30.15							
Покрытие из бетонной плитки тротуаров по грунту	3	824,40	БР-100.20.8							
Покрытие из бетонной плитки тротуаров по паркингу	3б	2039,50	БР-100.20.8							
Покрытие из бетонной плитки отмостки по грунту, совмещенной с тротуаром	4	168,40	БР-100.20.8							
Синтетическое водостойкое спортивное покрытие по плите	5б	3996,25	БР-100.20.8							
крытия, входящие в площадь застрой учитываются в общей площади покры	ки тий)	40,30								
Покрытие из бетонной плитки тротуаров по паркингу, входящее в площадь застройки	3в	40,30	Не входит в общую площадь покрытий							

## Ведомость покрытий в границах дополнительного благоустройства

Обозначение на плане	Наименование	Тип	Площадь покрытия, м²	Примечание
	Твёрдые покрытия, входящие в общую площадь покрытий		5511,55	
	Асфальтобетонное покрытие проездов по грунту	1	3389,85	БР-100.30.15
	Покрытие из бетонной плитки тротуаров с возможностью проезда пож.машин по грунту	2	1097,75	БР-100.20.8
	Покрытие из бетонной плитки тротуаров по грунту	3	1023,95	БР-100.20.8

## Ведомость элементов озеленения в границах отвода

Поз.	Обозна- чение на плане	Наименование породы или вида насаждения	Кол., площ, м²	Примечание
		В границах отвода	9791,90	
1		Озеленение по грунту	6038,00	травосмесь"Универсальная"
2		Озеленение по паркингу	3753,90	травосмесь"Универсальная"

### Ведомость элементов озеленения в границах дополнительного благоустройства

Поз.	Обозна- чение на плане	Наименование породы или вида насаждения	Кол., площ, м²	Примечание
		В границах дополнительного благоустройства		
1		Озеленение по грунту	1980,85	травосмесь"Универсальная"

1 Бортовой камень Бр 100.30.15 устанавливается вдоль проездов. Бортовой камень Бр 100.20.8 устанавливается вдоль тротуаров, дорожек,площадок и газонов,тротуаров с

2 В местах примыкания покрытий тротуара и покрытий игровых либо спортивных площадок производится установка утопленного бордюрного камня.

возможностью проезда.

						Ж/3-23-ПЗУ				
<u>1</u> Изм.	<u>-</u> Кол.уч		<mark>63-23</mark> №док	<i>О</i> Подп.	<mark>10.11.2023</mark> Дата	«Жилой комплекс на незастроенной территор образования «Город Майкоп», ограниченной улице Васильева К.А. и земельными участками 01:08:0512001:1036, 01:08:0512001:48, 01:08:051	рии в грани ей Гарина Г с кадастро 2001:51. 1-	цах муници 1.П., ипподр выми номе й этап стро	пального ромом, улице рами оительства»	
ΓИС ΓΑΠ		Корот Зурад		C. Gh		Схема планировочной организации земельного участка		Лист 7	Листов	
Н.кон	троль	Кравч	енко	Ammy,	01.11.23	План покрытий	ИП	Логвинс	ов А.В.	

Усл	овные обозначения инженерных сетей	
Условное обозначение	Наименование	Примечани
	Проектируемые:	
——B1——	Водопроводные сети хоз.питьевые- противопожарные	
<b>●</b> ПГ-1	Пожарный гидрант	
——К1——	Канализация хозяйственно-фекальная	
К2	Канализация ливневая	
<b>==</b>	Дождеприемник	
W1	КЛ-0,4кВ электроснабжение	
——-Wно <i>—</i> —	КЛ-0,4кВ внутриплощадочного освещения	
	Светильники и опора уличного освещения	
-///	Сети связи	
	Тепловая сеть	
<del>-&gt;  &gt;  &gt;  &gt;  -&gt; </del>	Водоотводной лоток	
Гс	Газопровод среднего давления (проектируемый)	

Примечания
1 Сводный план инженерных сетей не является основанием для их проложения.
2 Данный лист смотреть совместно с соответствующими комплектами чертежей.

<del>\_\_/\_/\_\_/\_\_</del>

—/—/—/—

сооружений см. лист ПЗУ-2.

						Ж/3-23-П3					
1 Изм.	<mark>-</mark> Кол.уч	зам Лист	<mark>63-23</mark> №док	32	<mark>10.11.2023</mark> Дата						
ГИС ГАП		Корот <sup>,</sup> Зурад		(d-/)		Схема планировочной организации земельного участка		<u>Лист</u> 8	Листов		
Н.конт ГИП	Н.контроль ГИП		енко	Janna Jana	01.11.23 01.11.23	Сводный план инженерных сетей (1:500)	ИП Логвинов А.В.		в А.В.		

3 Полную ведомость жилых и общественных зданий, а так же маркировку площадок и